




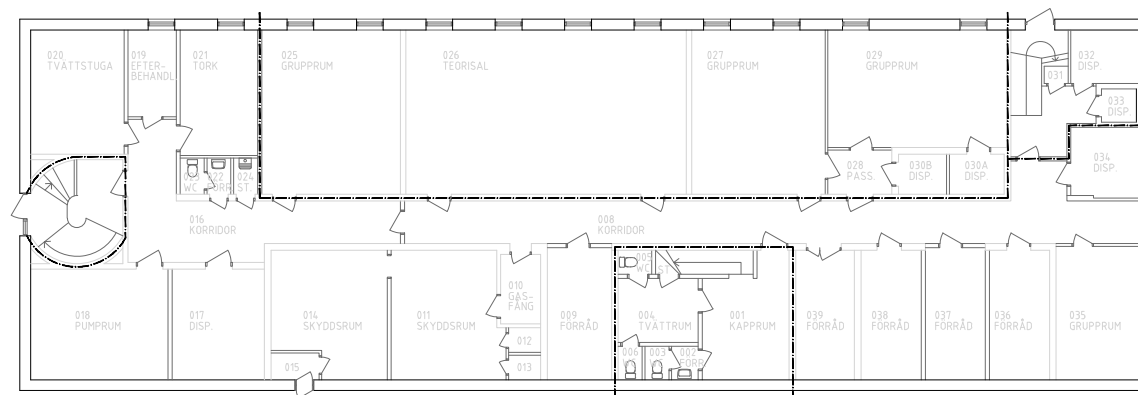

BET	ANT	ÄNDRINGEN	AVSEER	SIGN	DATUM
RELATIONSHANDLING					
					
KOMMUNFASTIGHETER ÖREBRO					
Kvinnerstaskolan					
					
UPPDRAGSNUMMER		RITAD AV		HÄNDELSEGÅRDE	
2005-02-11		AA		MA	
DATUM		ÄNDRING			
KV24, PLAN 0					
ARKITEKT					
SKALA	BEKÄN	KOD	HAJS	NUMMER	BET
A3-1:200 A1-1:100	A30			A30-00-010	

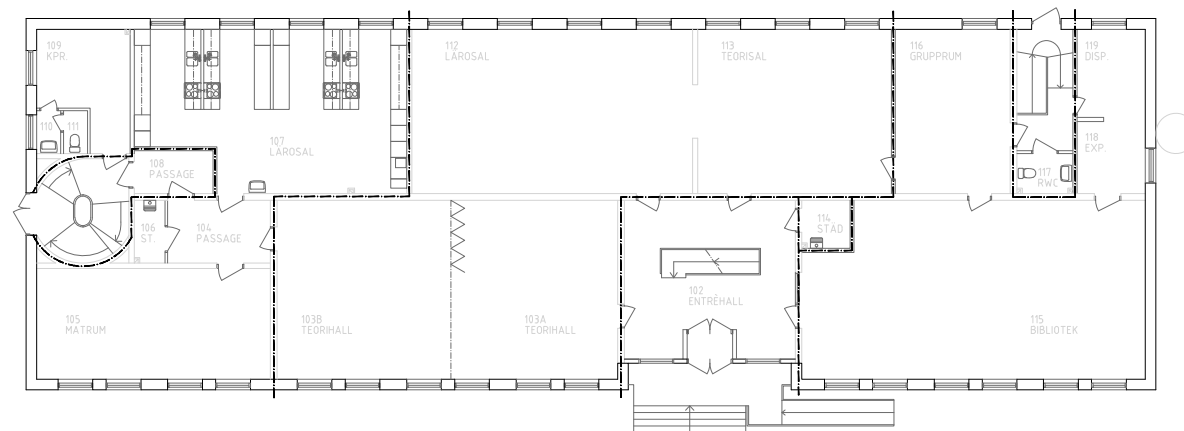

BET	ANT	ÄNDRINGEN	ÄNDER	SIGN	DATEM
RELATIONSHANDLING					
		KOMMUNFASTIGHETER ÖREBRO			
Kvinnerstaskolan					
					
UPPGIFTSNUMMER		RTAD. AV		HÄNDELSE	
2005-02-11		AA		MA	
ANDVÄRD					
KV24, PLAN 1					
ARKITEKT					
SKALA	BSÄR. KOD	HAJS	NUMMER		BET
A3-1:200 A1-1:100	A30		A30-00-110		

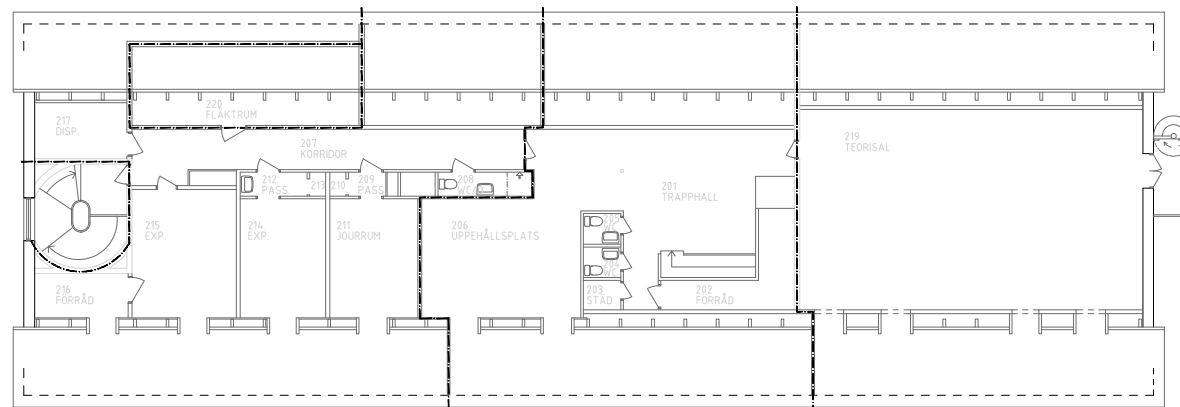

BET	ANT	ÄNDRINGEN		ÄNDER	SIGN	DATUM
RELATIONSHANDLING						
		KOMMUNFASTIGHETER ÖREBRO				
Kvinnerstaskolan						
						
UPPGIFTSNUMMER		RITAD AV		HÄNSKICARE		
2005-02-11		AA		MA		
ANSVARIG						
KV24, PLAN 2						
ARKITEKT						
SKALA	BSAR	KOD	HAJS	NUMMER	BET	
A3-1:200 A1-1:100	A30			A30-00-210		