




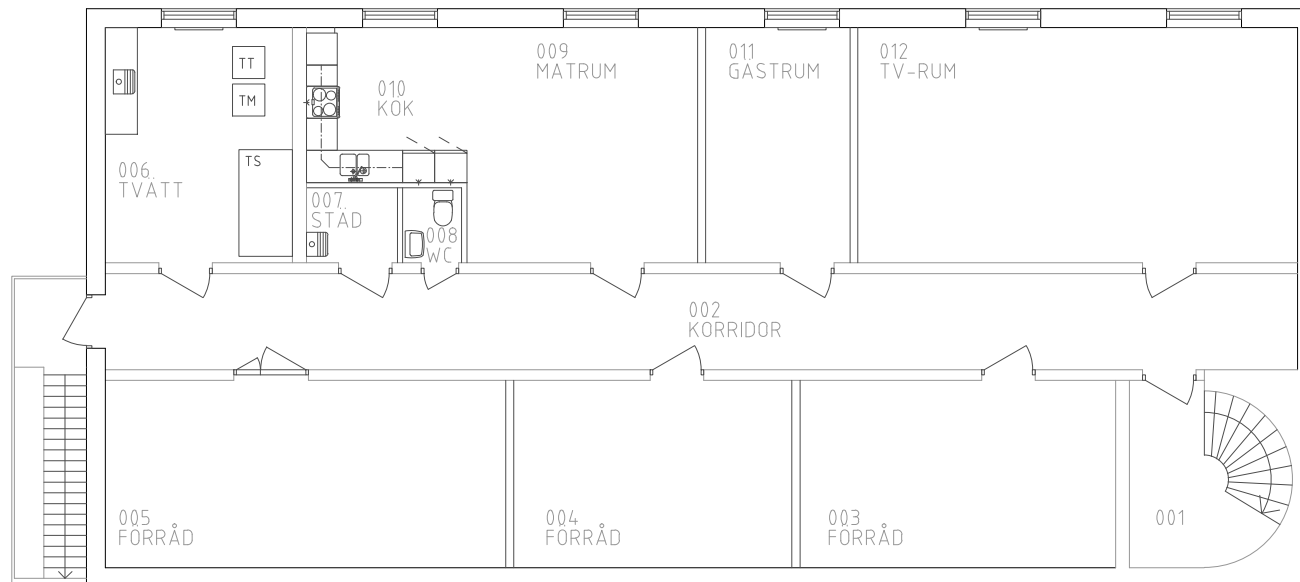

BET	ART	ÄNDRINGEN ANSÖKER	SIGN	DATUM
RELATIONSHANDLING				
				
Kvinnerstaskolan				
				
UPPDRAGSNUMMER	BETAD AV	HÄNDELKODAR		
DATUM	ANSVÄRIG	AA	MA	
2006-11-16				
Kvinnerstaskolan				
KV9, PLAN 0				
ARKITEKT				
SKALA	BESÖK KOD	REVIS	NUMMER	BET
A3-1:100 A1-1:50	A30		A30-00-010	

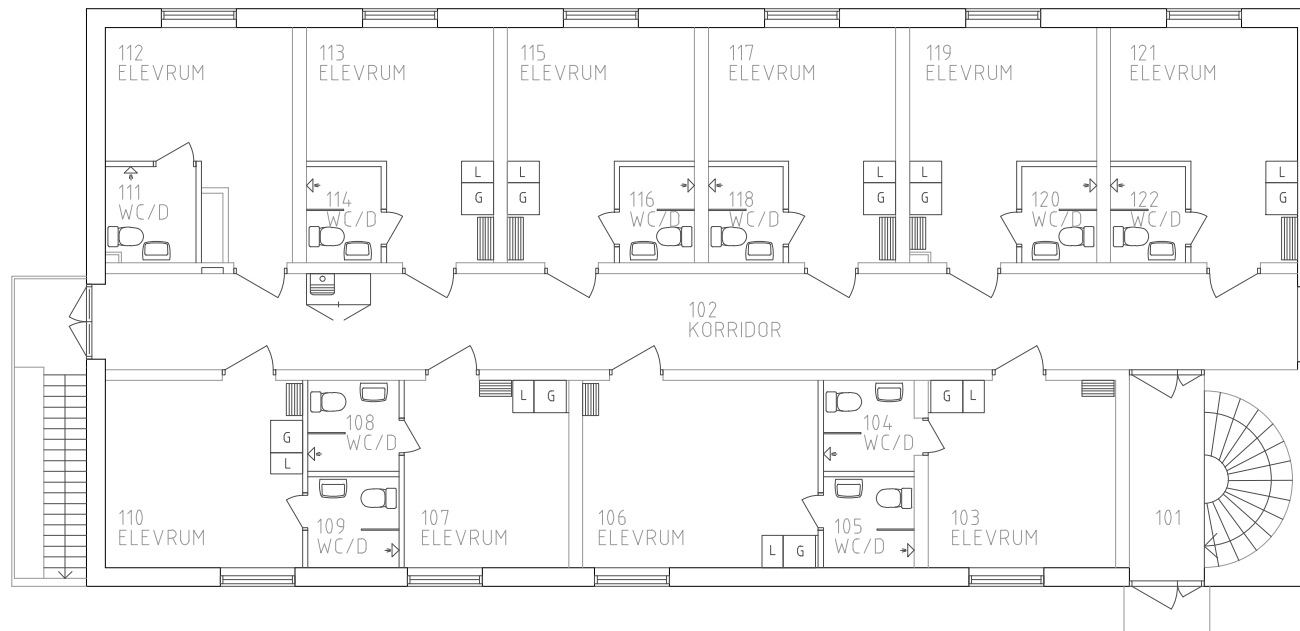

BET	ART	ÄNDNINGEN ANSÖKER	SIGN	DATUM
RELATIONSHANDLING				
 KOMMUNFASTIGHETER ÖREBRO				
Kvinnerstaskolan				
UPPDRAGSNUMMER	BETAD AV	HÄNDELKODEN		
DATUM	AA	MA		
2006-11-14				
Kvinnerstaskolan				
KV9, PLAN 1				
ARKITEKT				
SKALA	BESÖK KOD	REVIS	NUMMER	BET
A3-1:100 A1-1:50	A30		A30-00-110	

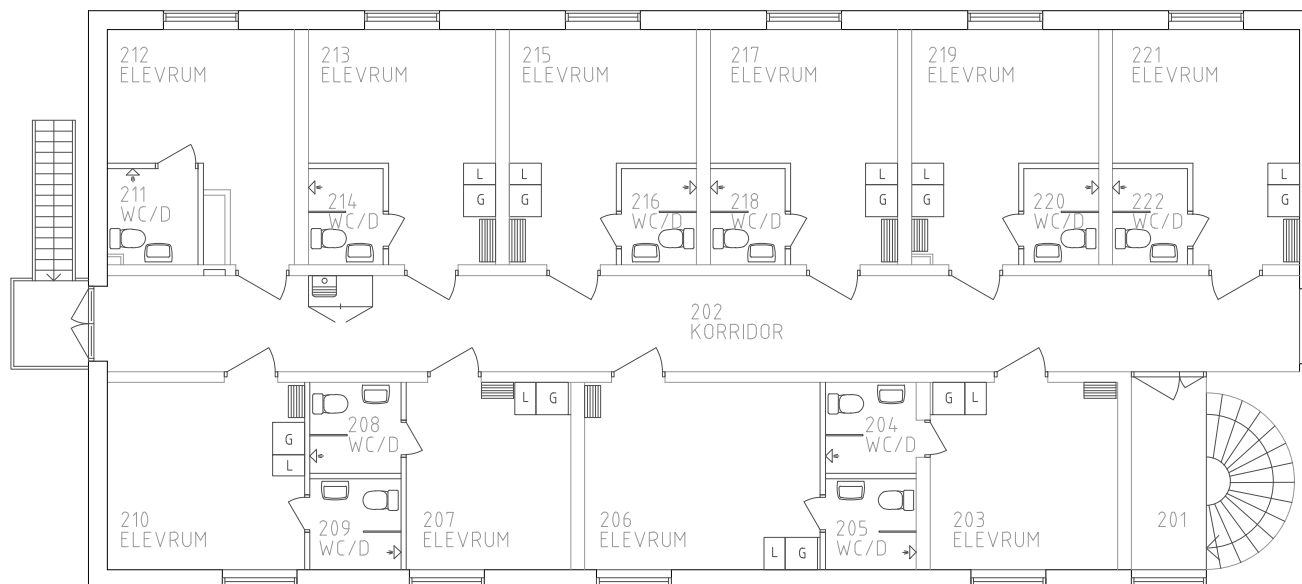

BET	ART	ÄNDRINGEN ANSÖKER	SIGN	DATUM
RELATIONSHANDLING				
		KOMMUNFASTIGHETER ÖREBRO		
Kvinnerstaskolan				
				
UPPGORADNUMMER	BETAD AV	HÄNDELKODEN		
	AA	MA		
DATUM	ÄNDRING			
2006-11-14				
Kvinnerstaskolan				
KV9, PLAN 2				
ARKITEKT				
SKALA	BESÖK KOD	REVIS	NUMMER	BET
A3-1:100 A1-1:50	A30		A30-00-210	